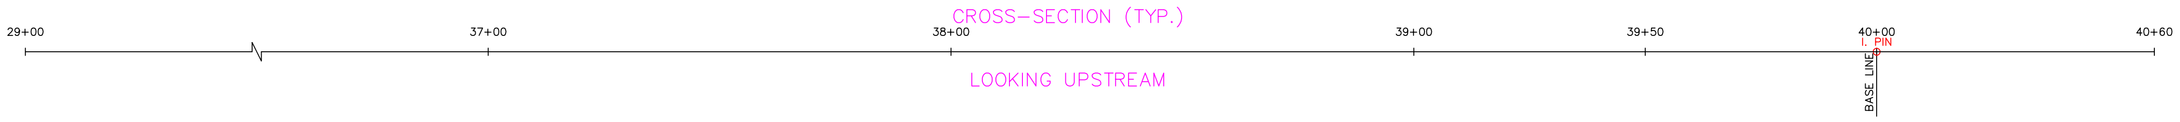

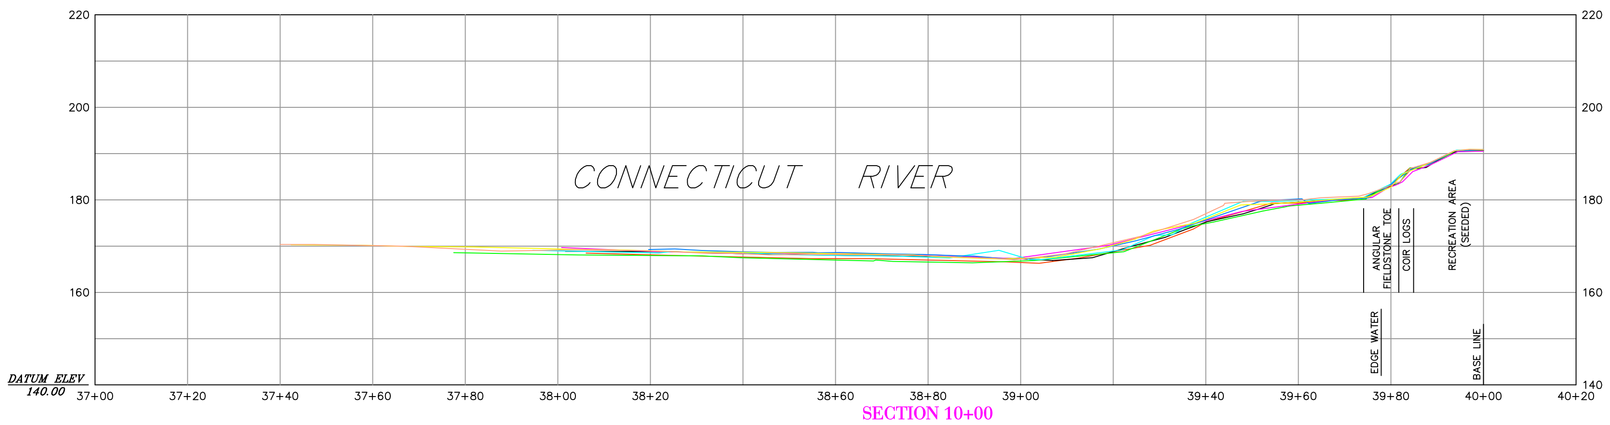

SECTION 10+00

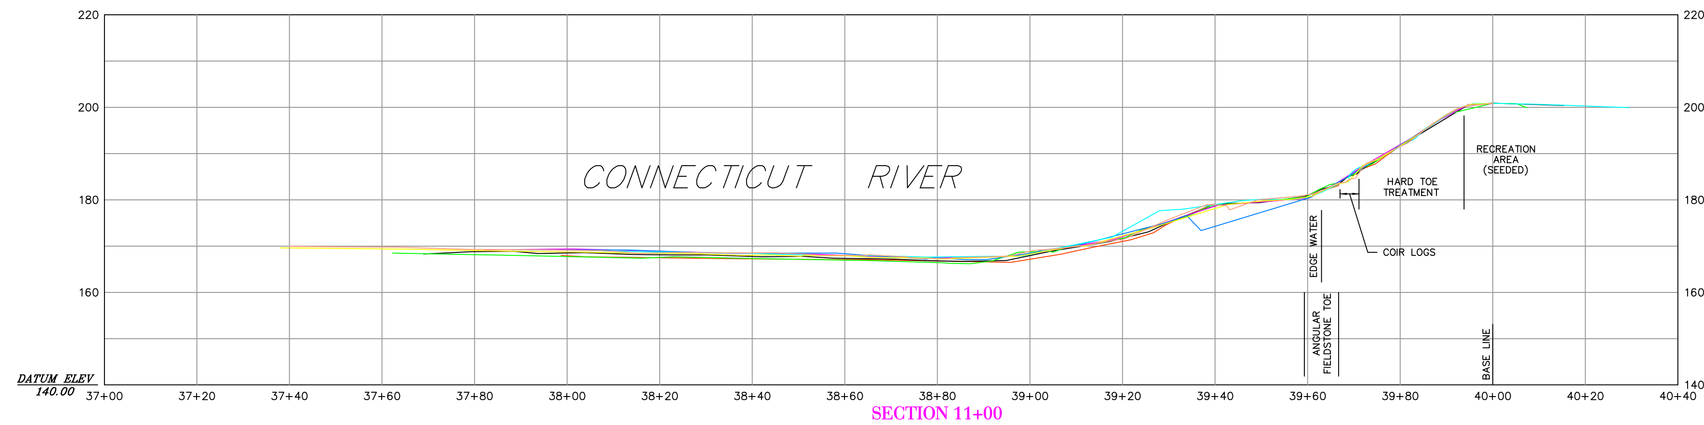

SECTION 11+00

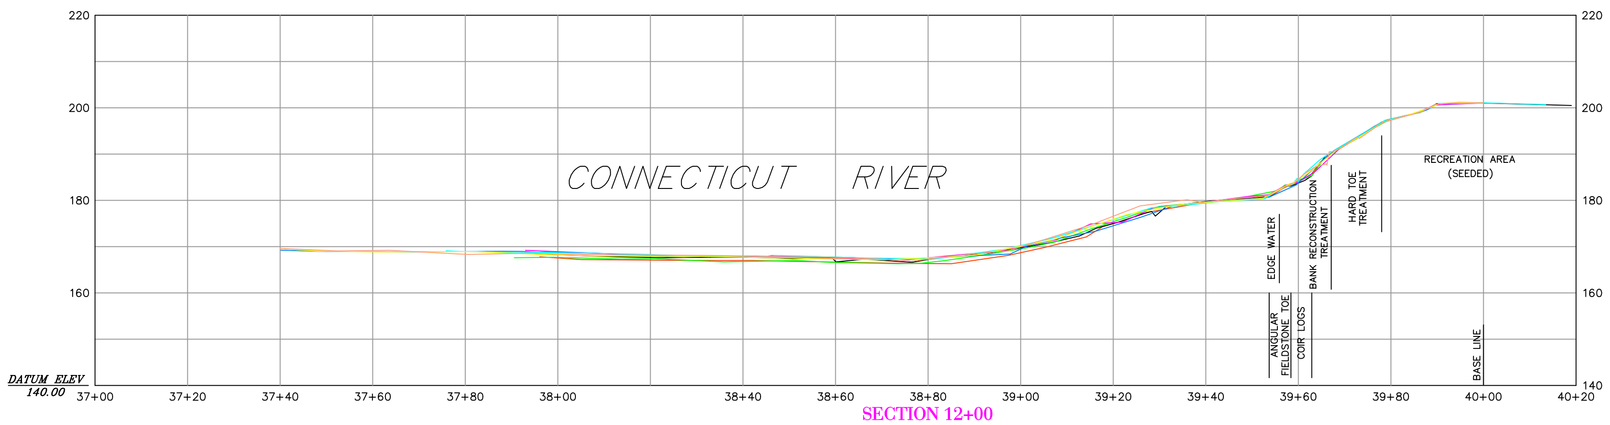

SECTION 12+00

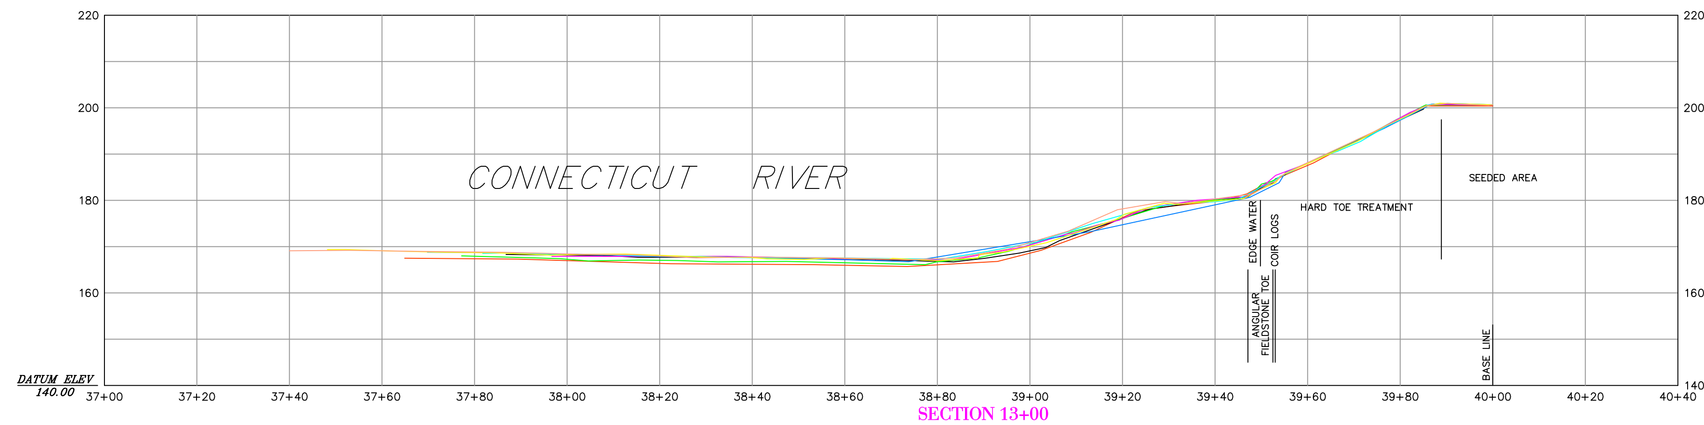

SECTION 13+00

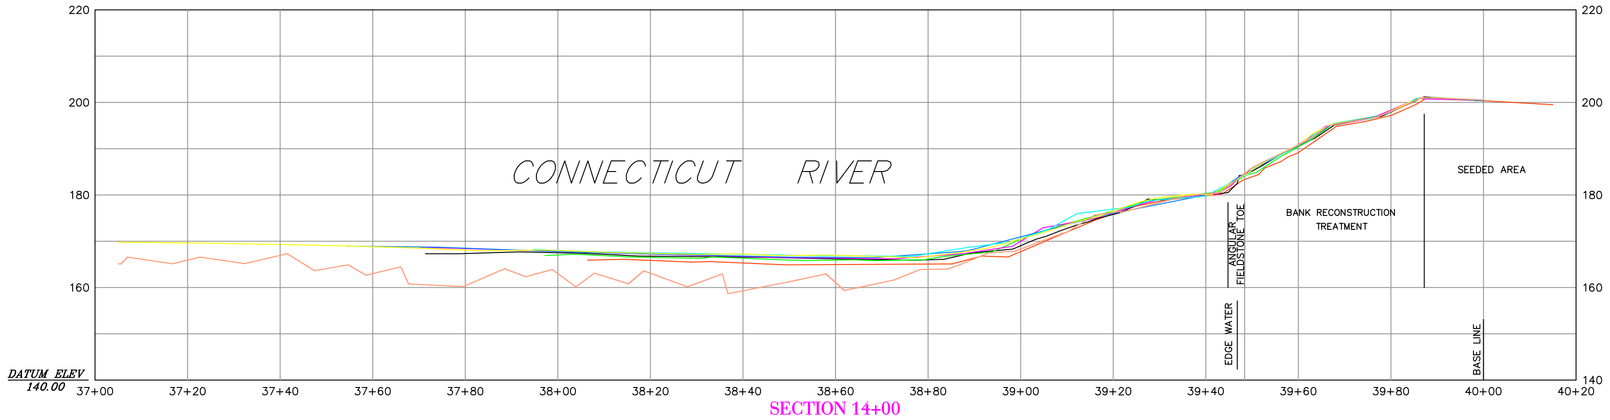

SECTION 14+00

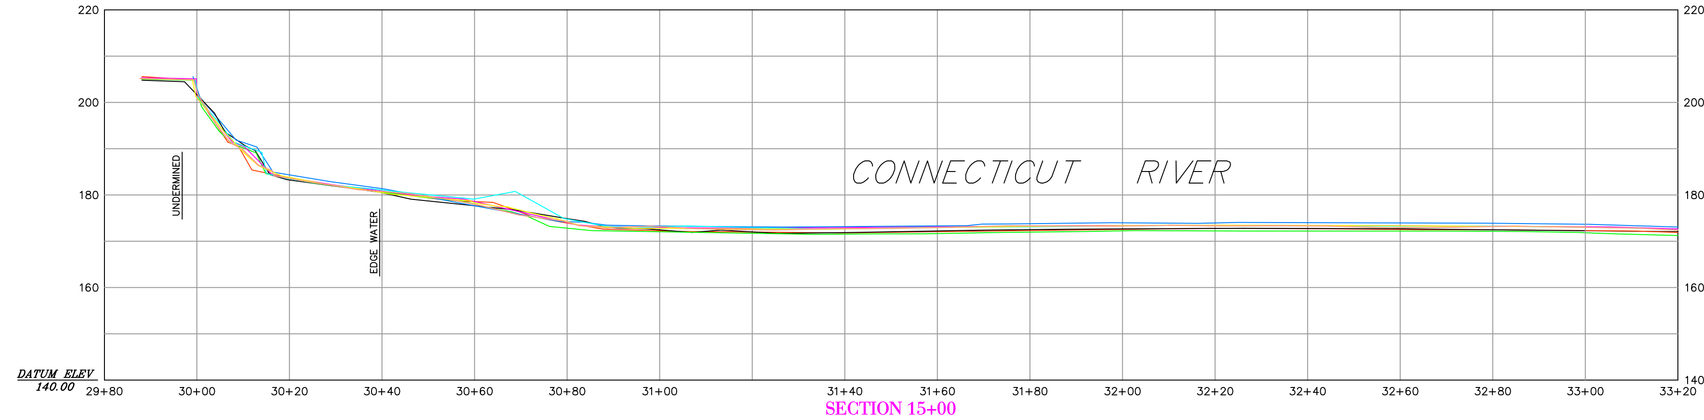

SECTION 15+00

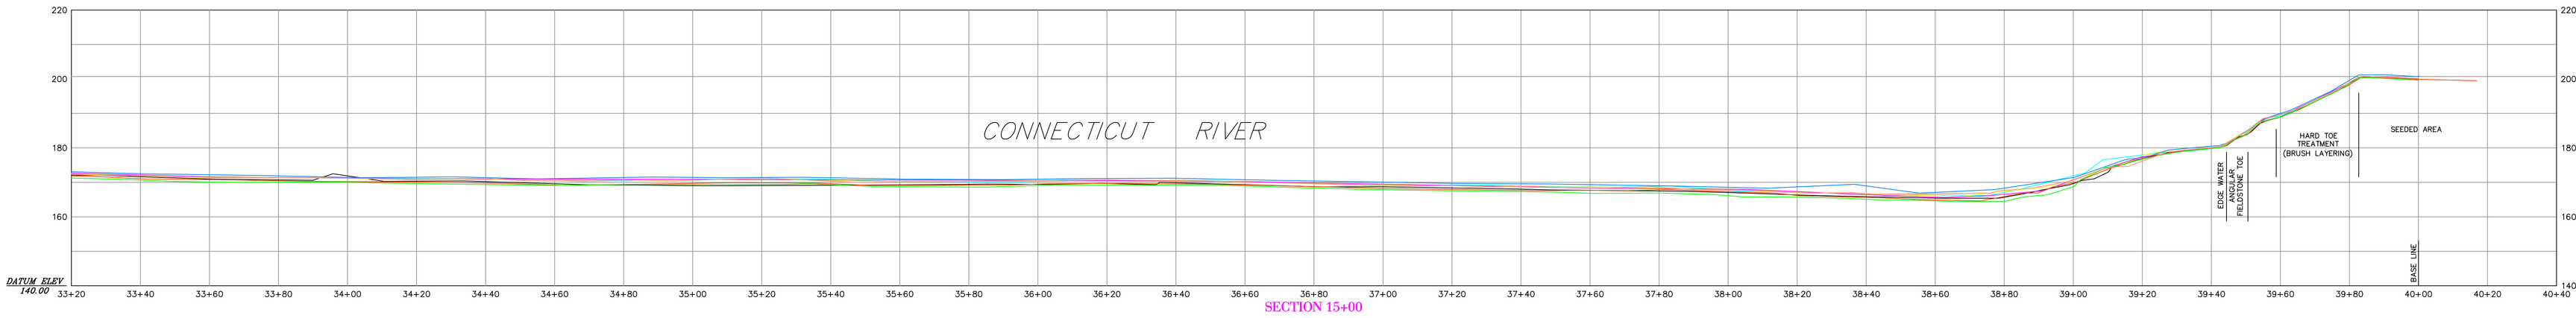

SECTION 15+00

MAP SCALE

20 0 10 20 40

(IN FEET)
1 inch = 20 ft.

NOTES:
ELEVATIONS SHOWN ARE BASED UPON NGVD 1929
REFERENCE MAPS: 75825 SITE PLAN FOREIGN MAP
75825-1 SITE PLAN AS-BUILT 2/97
75825-1B & 75825-1C CROSS SECTIONS

LEGEND

DATE	WATER EL.	FIELD BK.
12/13/99	180.6	252 / 51-54, 64-72
06/29/00	181.5	255 / 03-15
11/07/00	181.5	259 / 24-36
11/04/01	---	260 / 63-69
07/26/02	181.2	268 / 12-13
08/06/03	181.6	269 / 38-40
06/14/04	180.2	274 / 14 DATA COLLECTOR
07/02/05	182.8	277 / 10 DATA COLLECTOR

FirstLight™ Power Resources

TITLE
SHEARER SITE
CROSS-SECTIONS CONNECTICUT RIVER BANK STABILIZATION
NORTHFIELD, MASS.

BY J.M.	CHKD	REV RRH	APP
DATE AUG. 28, 1998	DATE	DATE 05/16/07	DATE
SCALE 1" = 20'	MICROFILM DATE	DWG. NO. 75825-1D	
P.A. #		PROJ. NO. 0-50.80	V.S. W-8-2